
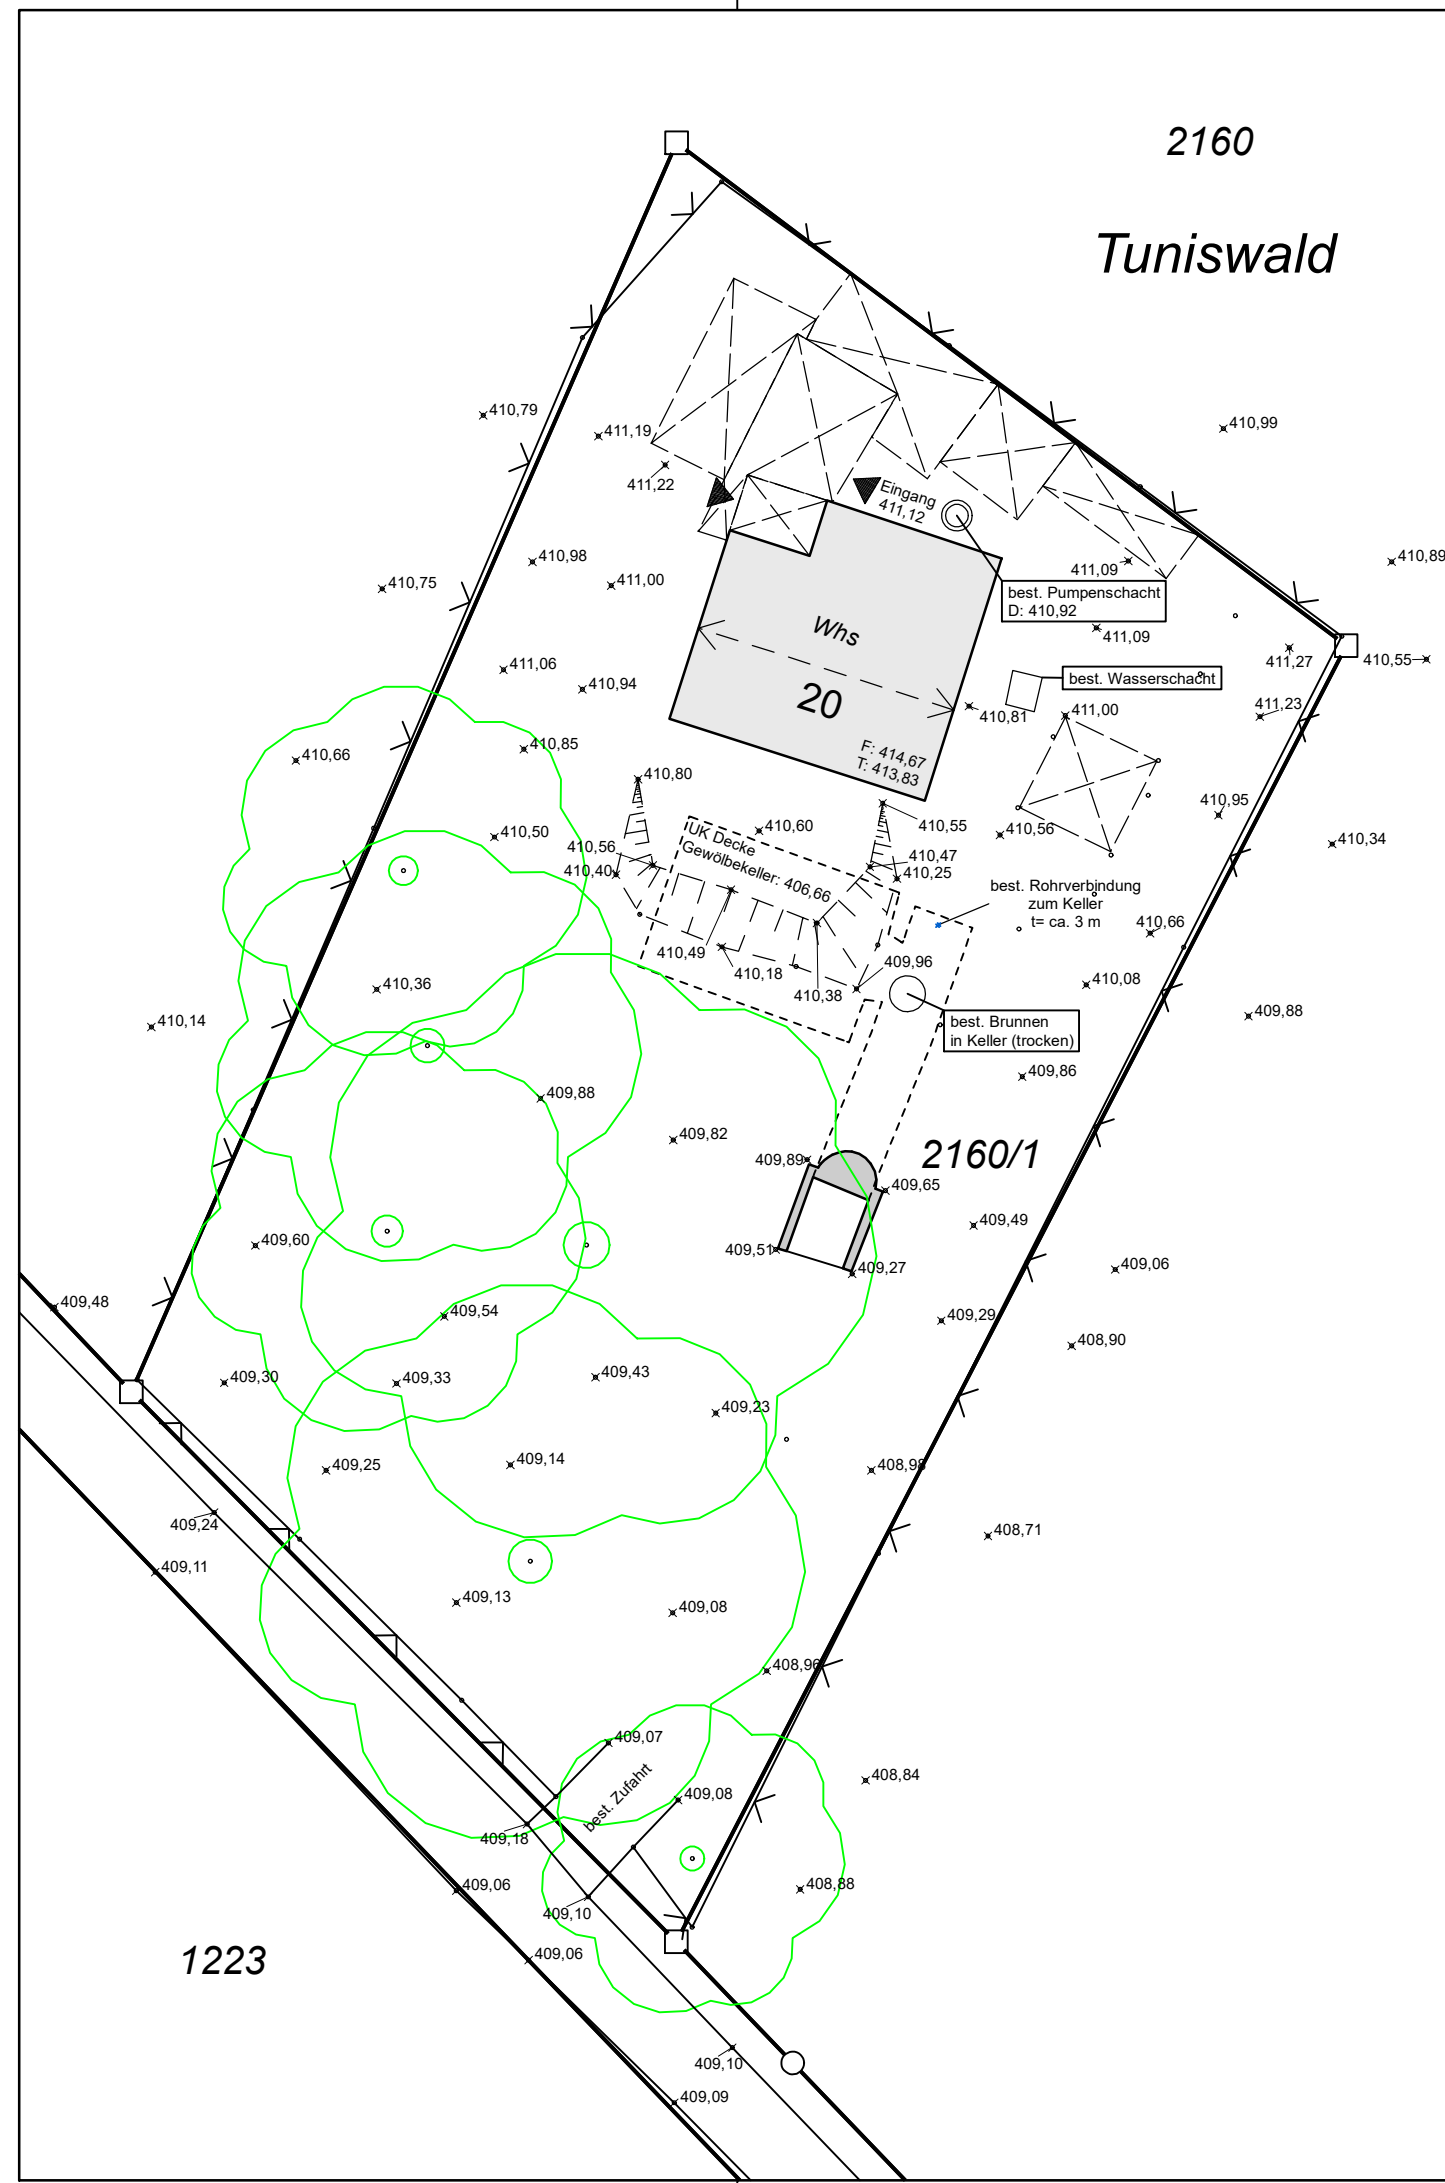


2160

Tuniswald

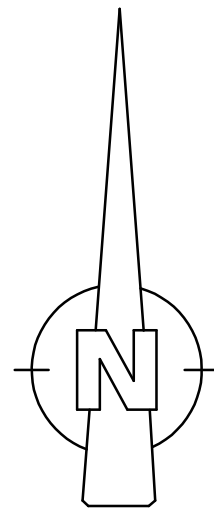

10				
9				
8				
7				
6				
5				
4				
3				
2				
1				

Nr.	Änderung	Datum	Bearbeitet	Gezeichnet
-----	----------	-------	------------	------------



MARSCHALL & KLINGENSTEIN
Ingenieure GmbH
 Eisenbahnstraße 3, 88069 Tettnang
 Tel. 07542 / 5395-0 Fax 5395-20
 Mail: info@ib-mk.de Internet: www.ib-mk.de

Fertigung: -
 Anlage: -

Datum Zeichen

Bauherr:	gemessen	27.05.2020	C. Dold
	bearbeitet	28.05.2020	C. Dold
	gezeichnet	28.05.2020	C. Dold

Stadt / Gemeinde:	Langenargen	DHHN2016 Höhenstatus 170 GK-Koordinatensystem
Gemarkung:	Langenargen	
Landkreis:	Bodenseekreis	

Maßnahme:	Neubau	Bestandsplan
	Einfamilienhaus	Altbestand

Aufgestellt: Marschall & Klingenstein Ingenieure GmbH Tettnang, 28.05.2020	Anerkannt: Der Bauherr	Maßstab: M 1:250
		Card Projekt: 20043
		Unterprojekt: 20043 - 000

Plannummer:	20043-Best02.PLT	Blattwinkel:	100,000 Gon
Ausgegeben:	C. Dold	Blattname:	20043-BEST
Plotdatum:	14.10.21	Plotvereinbarung:	BESTAND-250.PLV